
Der Grundriss dient ausschließlich der Ermittlung der Netto-Wohnflächen der dargestellten Wohneinheit. Die Wohnungstrennwände sind als nicht messbar (n.m.) dargestellt.

Alle angegebenen Maße wurden vor Ort aufgenommen. Die Berechnung der Flächen erfolgt durch die Software ArchiCad.

Ein Irrtum bleibt vorbehalten.

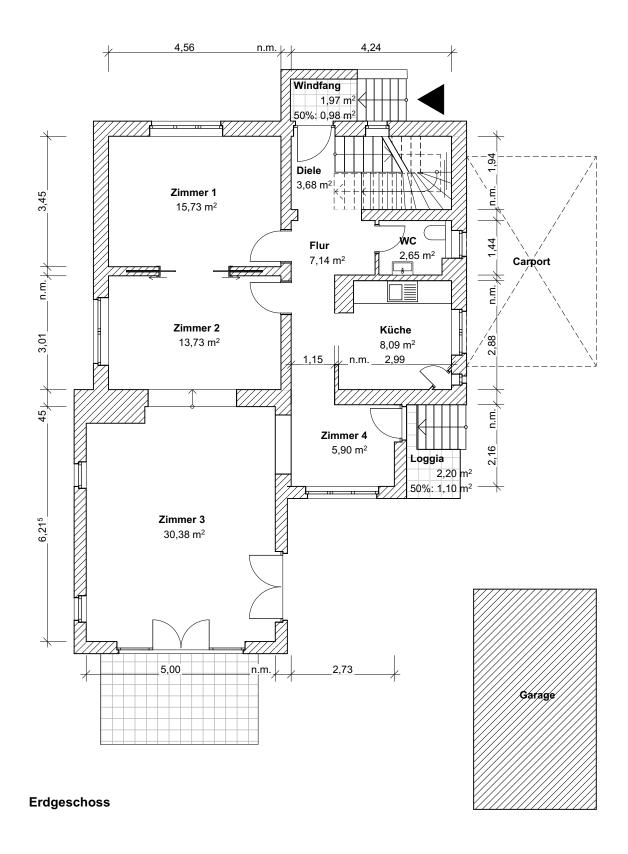


Maßstab: 1:100


Der Grundriss dient ausschließlich der Ermittlung der Netto-Wohnflächen der dargestellten Wohneinheit. Die Wohnungstrennwände sind als nicht messbar (n.m.) dargestellt.

Alle angegebenen Maße wurden vor Ort aufgenommen. Die Berechnung der Flächen erfolgt durch die Software ArchiCad.


Ein Irrtum bleibt vorbehalten.

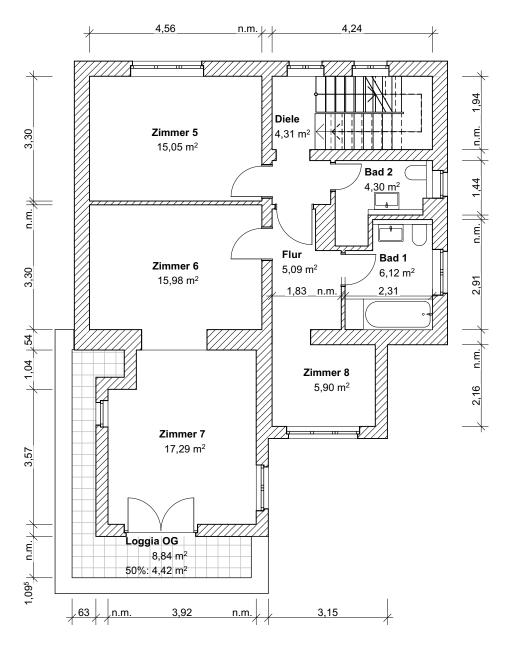

Obergeschoss

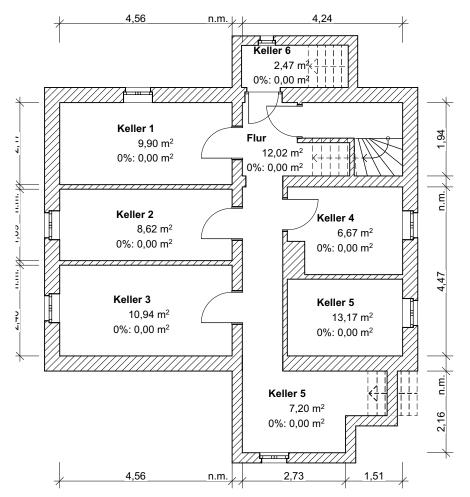

Kellergeschoss

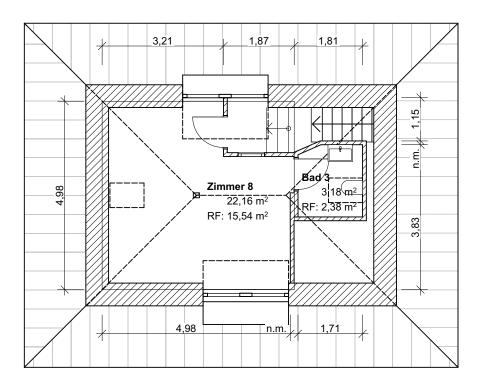

Dachgeschoss

Geschoss Name	Raumname	Nutzfläche	Wohnfläche gem. WfIVO
KG	Flur	12,0	0,00
KG	Keller 1	9,9	0,00
KG	Keller 2	8,6	0,00
KG	Keller 3	10,9	0,00
KG	Keller 4	6,7	0,00
KG	Keller 5	7,2	0,00
KG	Keller 5	13,2	0,00
KG	Keller 6	2,5	0,00
EG	Diele	3,7	3,68
EG	Flur	7,1	7,14
EG	Küche	8,1	8,09
EG	Loggia	2,2	1,10
EG	WC	2,7	2,65
EG	Windfang	2,0	0,98
EG	Zimmer 1	15,7	15,73
EG	Zimmer 2	13,7	13,73
EG	Zimmer 3	30,4	30,38
EG	Zimmer 4	5,9	5,90
OG	Bad 1	6,1	6,12
OG	Bad 2	4,3	4,30
OG	Diele	4,3	4,31
OG	Flur	5,1	5,09
OG	Loggia OG	8,8	4,42
OG	Zimmer 5	15,0	15,05
OG	Zimmer 6	16,0	15,98
OG	Zimmer 7	17,3	17,29
OG	Zimmer 8	5,9	5,90
DG	Bad 3	2,4	2,38
DG	Zimmer 8	15,5	15,54

263,2 m² 185,76