


Seite des hinteren  
Eingangs

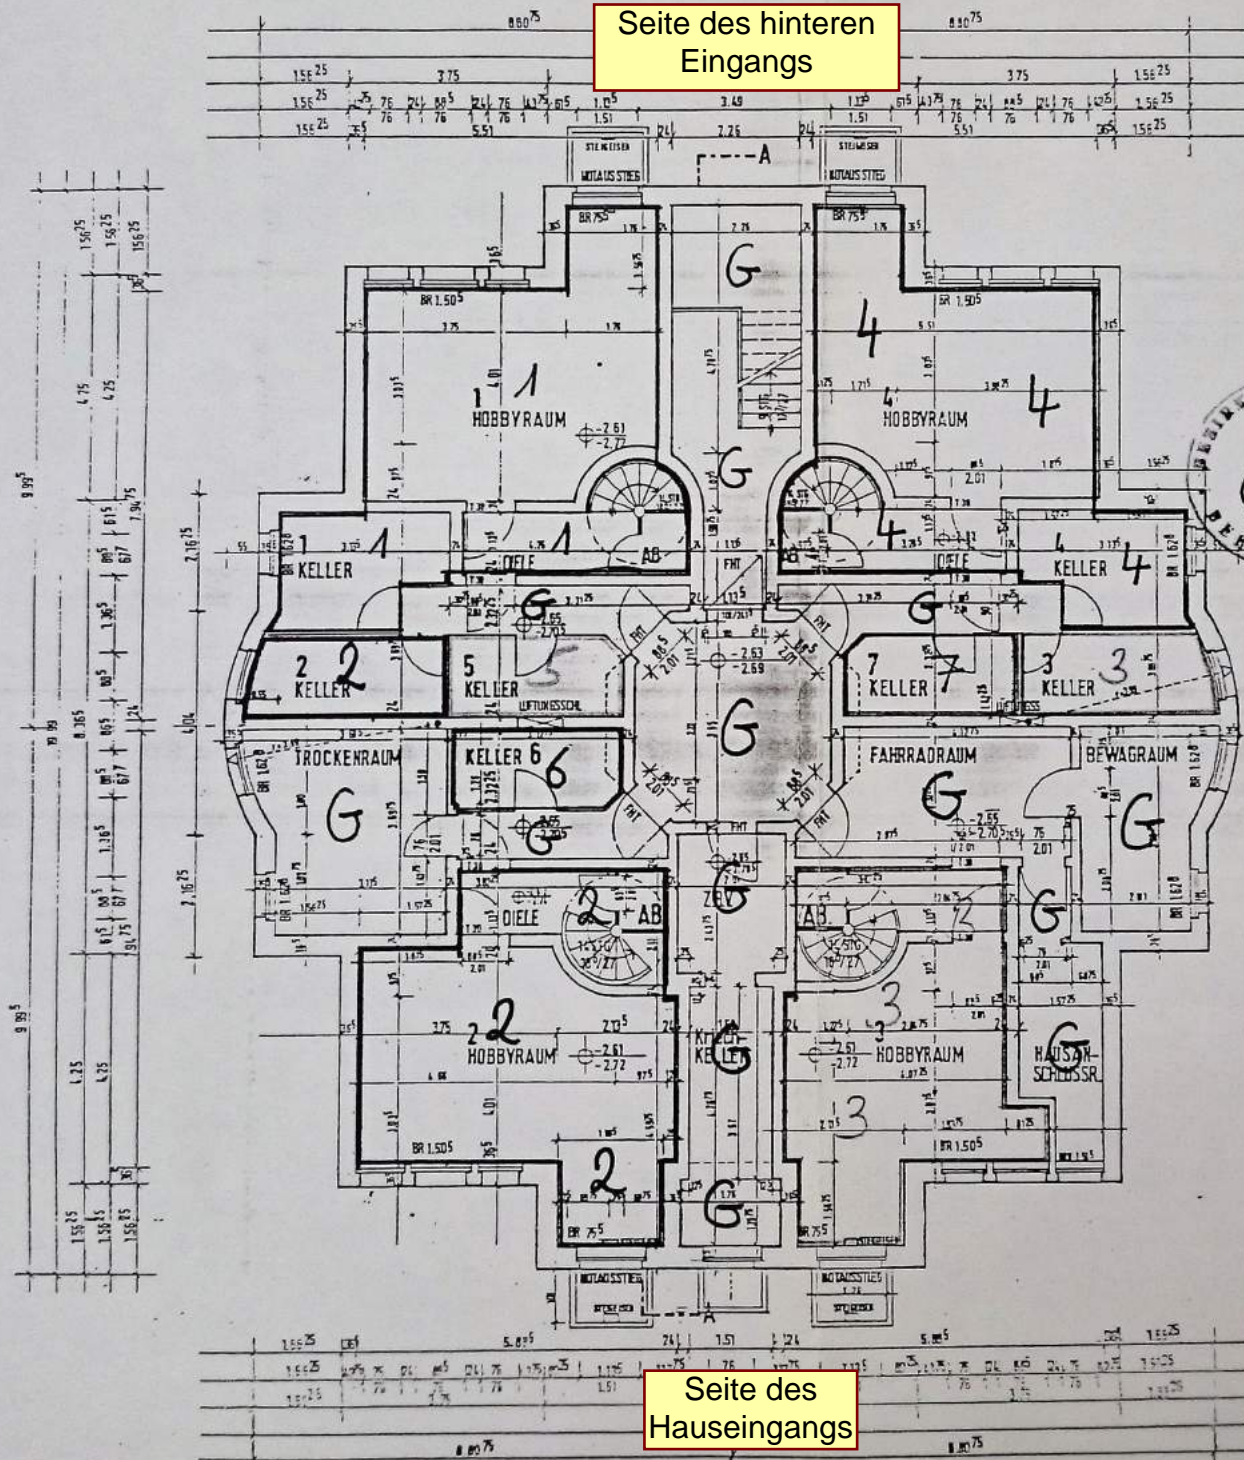

Seite des  
Hauseingangs

Bezirksamt Zehlendorf von Berlin  
Abt. Bau- und Wohnungswesen  
Eing. 18. JAN. 1985  
Bau- u. Wohnungsaufsichtsamt  
Sachbearb. ....

Blatt  
Zeichnung

Dieser Aufteilungsplan gehört zur  
Bescheinigung vom ... Tag.  
Berlin 87, den ... 11. FEB. 1985

Bezirksamt Zehlendorf von Berlin  
1985, Abt. Bau- und Wohnungswesen  
Bau- und Wohnungsaufsichtsamt  
Im Auftrag




Stadtvillen  
Kleinaustr  
9

Bauherr:  
PETER WERT, k. a. n. g. m. b. H.  
Wohnungsbau & Sanitär-Genossenschaft  
Kleinaustr. 9, Berlin 17  
Tel. 838/81 30 75 (7)  
Architekt:  
Karl-Heinz Schöner, Architekt  
Kleinaustr. 9, Berlin 17  
Tel. 838/81 30 75 (7)

Haus E  
KG


Maßstab: 1:100  
Datum: 27.10.  
Verf.:  
Gezeichnet: A1  
Gezeichnet: E 50-1c

DIE MAßE SIND AM  
BAU ZU PRÜFEN.





EG

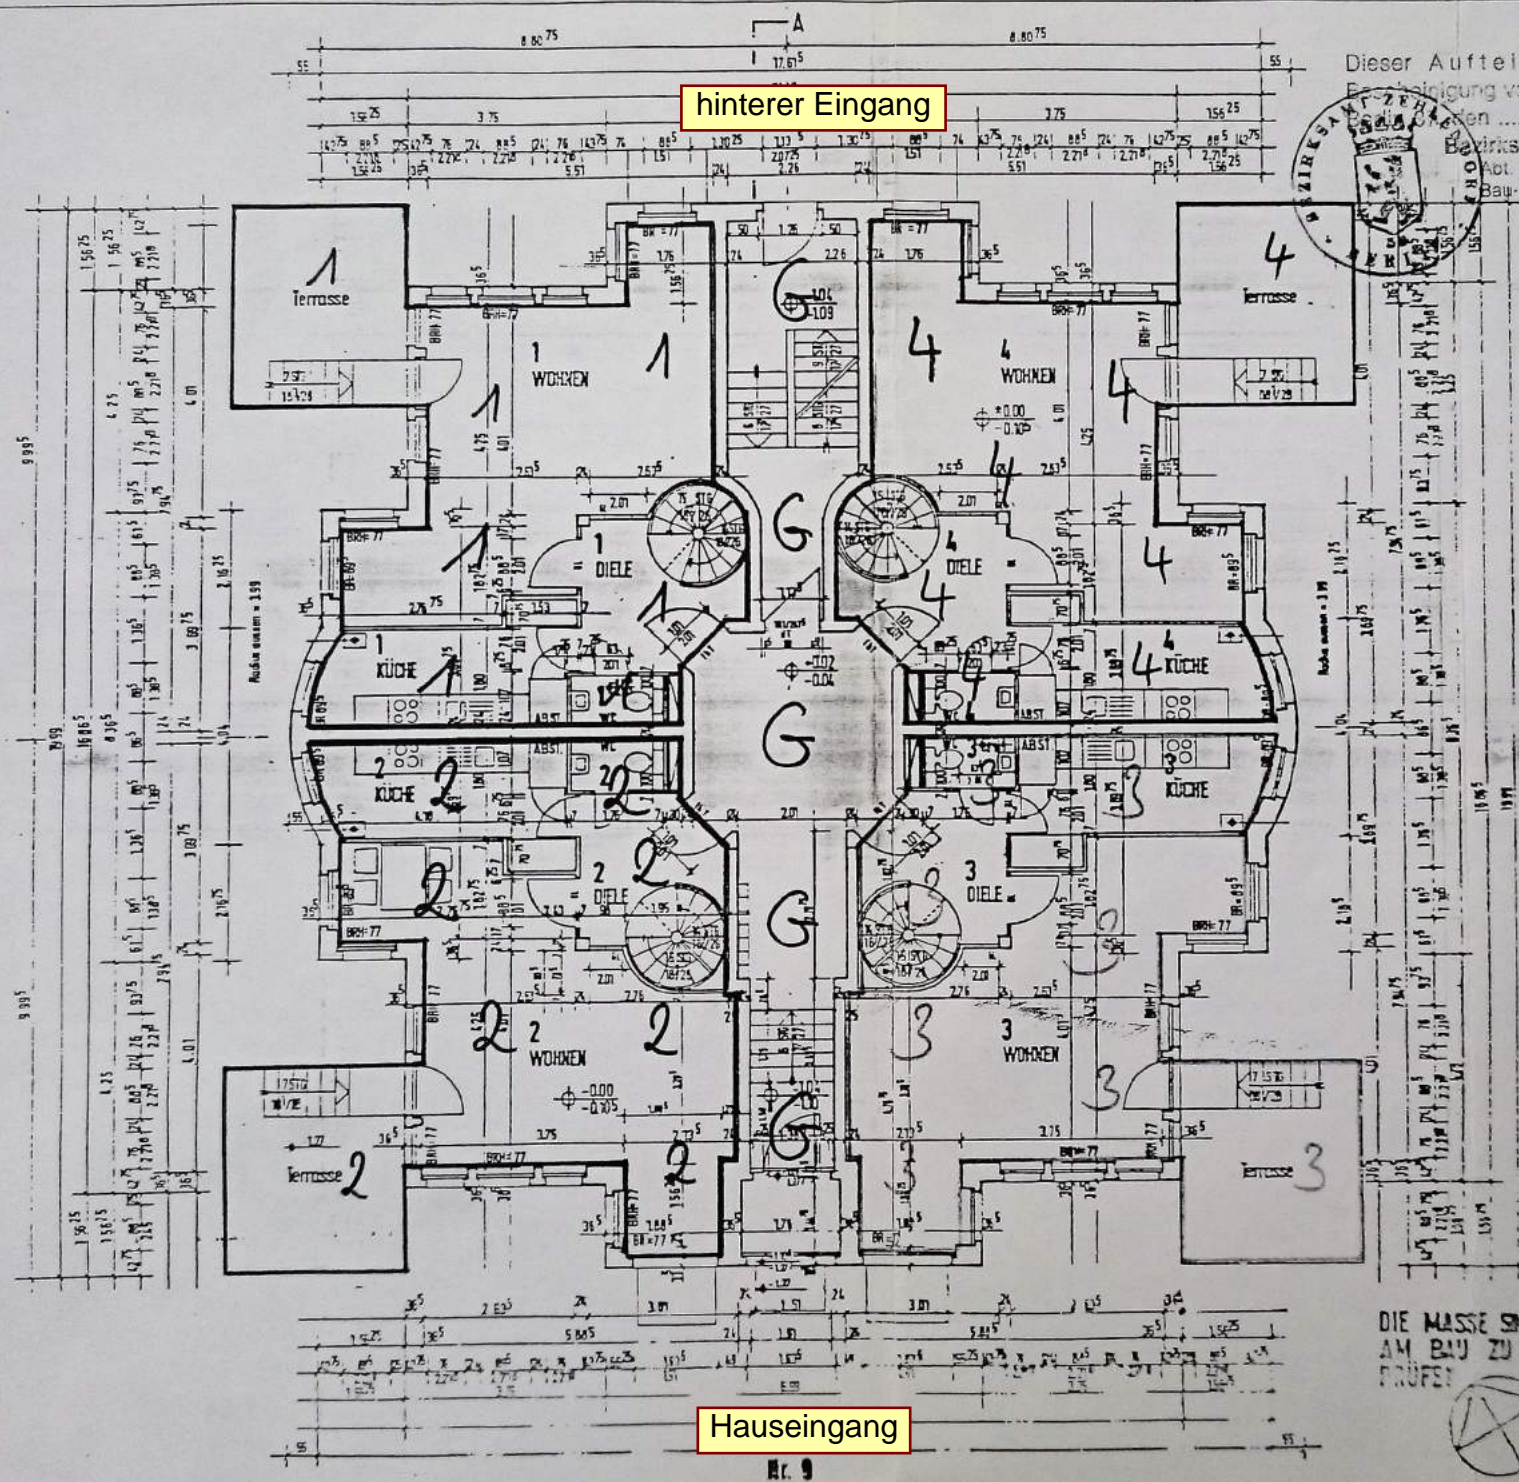

Dieser Aufteilungsplan gehört zur  
Bezeichnung vom Tag.  
11. FEB. 1965  
Bezirksamt, Landrat von Berlin  
Abt. Bau und Wohnungswesen  
Bau- und Wohnungswesen  
Im Auftrag

[illegible]



1. OG

Seite des hinteren  
Eingangs

Dieser Aufteilungsplan gehört zur  
Bescheinigung vom heutigen Tage.  
Berlin 37, den ..... 1. FEB. 1985

Bezirksamt Zehlendorf von Berlin

Abt. Bau- und Wohnungswesen  
Bau- und Wohnungsaufsichtsamt

Im Auftrag: *U. Müller* Brustdurchhöhe  
über DKFF  
gemessene  
Brustung

[illegible]

W 4.4	2	BA-DSE
W 4.4	2	Antenn. vert.
W 2.8A	3	WY
Exotherm	W 4.4	
Änderungen:		

Stadtvillen  
Kleinaustr.  
9



den

Berlin, Ing. Architekten RGA  
 Schenck & Weber  
 Hauptstadt 37 1 Berlin  
 Tel. 030/6019332

Haus E  
06


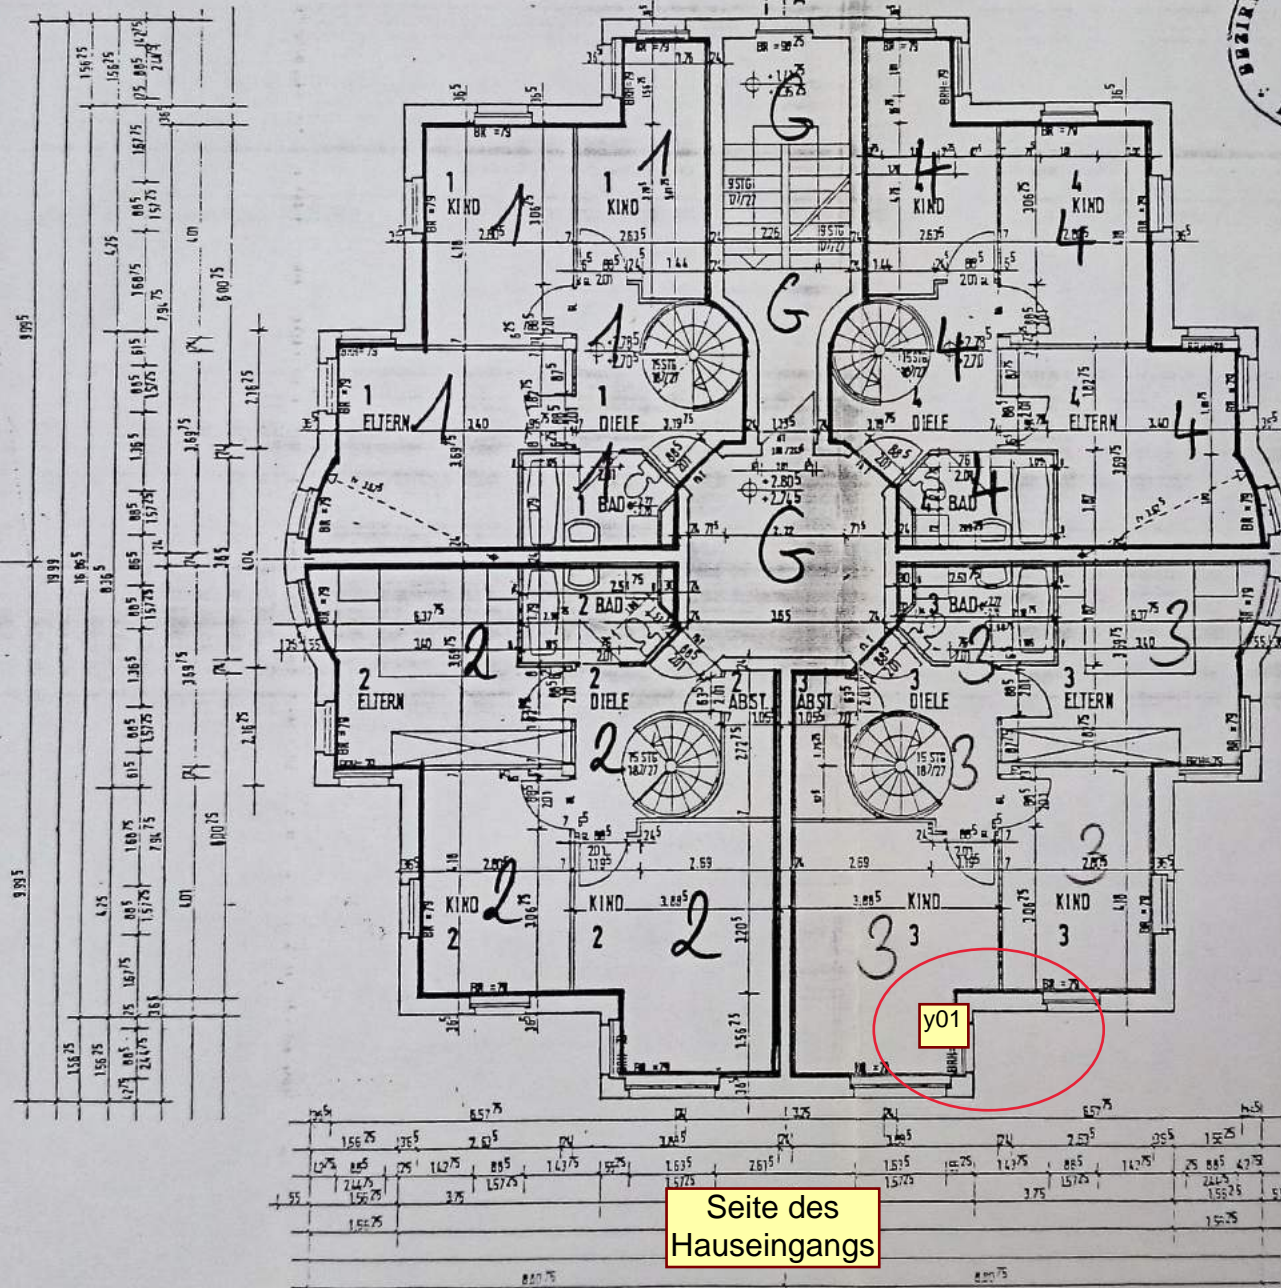

Seite des  
Hauseingangs

DIE MASSE SIND  
AM BAU ZU  
PRÜFEN

y01

gemeldete Feuchtigkeits-/  
Schimmelschäden bei Innenwänden  
der Whg. (Seiler/Ostendorf)


y01



2. OG

Seite des hinteren  
Eingangs

Dieser Aufteilungsplan gehört zur  
Bescheinigung vom heutigen Tage.  
Berlin 37, den 11. FEB. 1985  
Bezirksamt Zehlendorf von Berlin  
Abt. Bau- und Wohnungswesen  
Bau- und Wohnungsaufsichtsamt  
Im Auftrag  
*[Signature]*

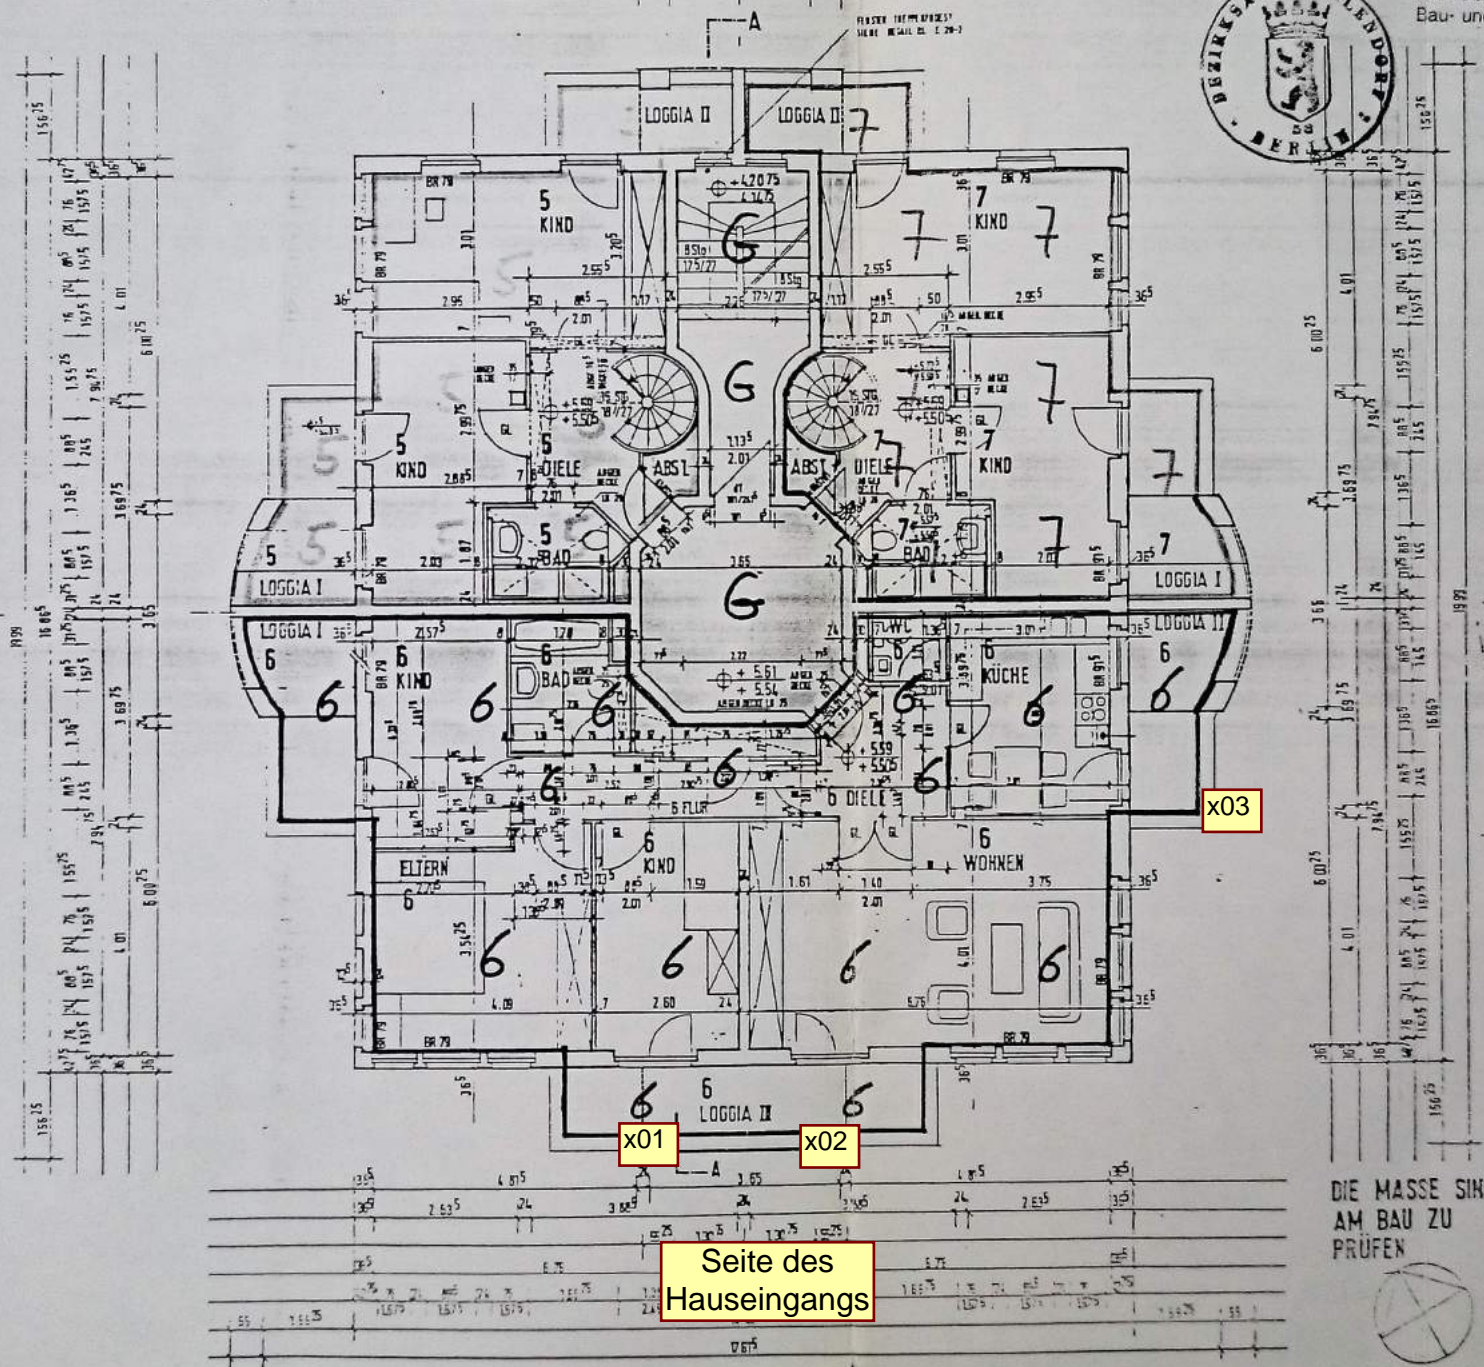

PLANE NR.	NAME
1	1. P. Petrus W.
2	2. P. Stiller

Stadtvillen  
Kleinaustr  
9

Stadtvillen  
Kleinaustr  
9




Haus E  
2.0G.

MASSSTAB  
1:200  
Blatt  
A1  
Blatt Nr.  
E 50-4

DIE MASSE SIND  
AM BAU ZU  
PRÜFEN



Seite des hinteren  
Eingangs

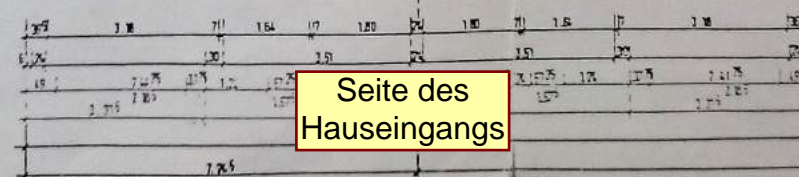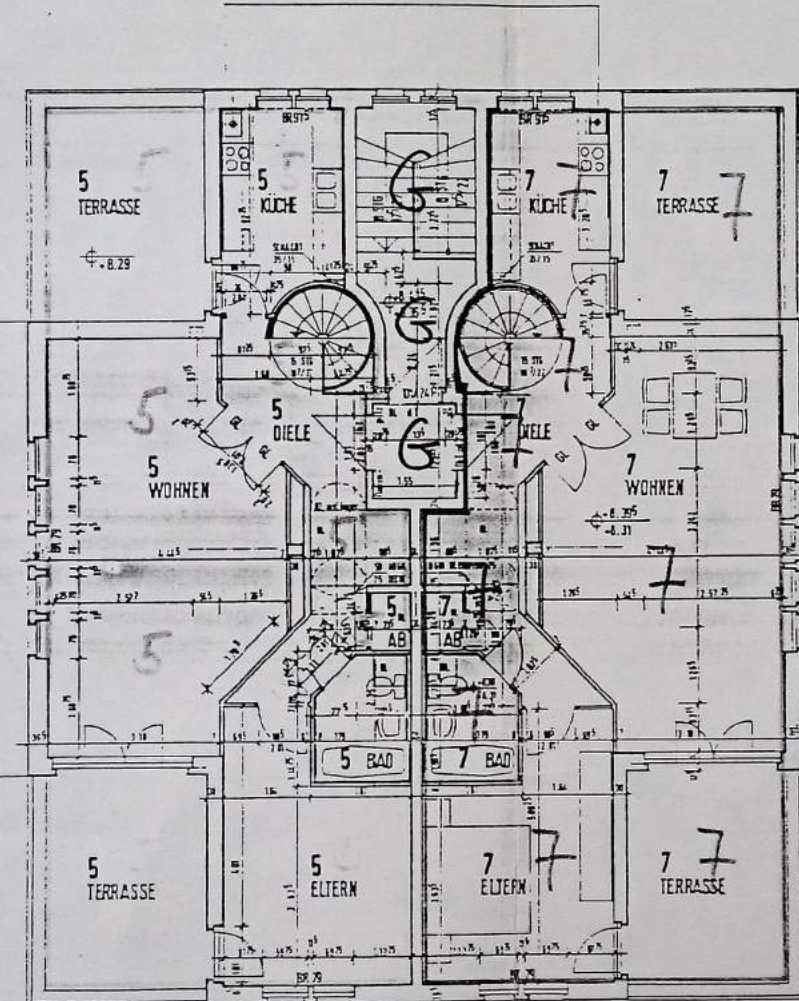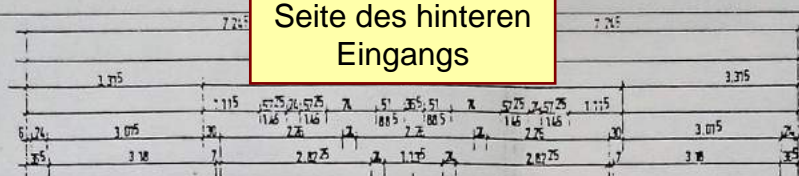

Seite des  
Hauseingangs

Dieser Aufteilungsplan gehört zur  
Bescheinigung vom heutigen Tage.  
Berlin 37, den 11. FEB. 1935



Bezirksamt Zehlendorf von Berlin  
Abt. Bau- und Wohnungswesen  
Bau- und Wohnungsaufsichtsamt  
Im Auftrag

[illegible]

Stadtvillen  
Kleinaustr.  
9

Tel. 030/ 671 30 75 17

Erweiterung Planung  
Büro von Architekten BDA ATY  
Schmidtchen & Weber  
Telefon: 321 Berlin 75  
Tel. 030/8819312

Haus E  
DG

Maßstab	
Anzahl	7.7.83
Gesamt	
Seiten	A 1
Blatt Nr.	E 50-5






## Schnitt

Dieser Aufteilungsplan gehört zur  
Bescheinigung vom heutigen Tage.  
Berlin 37, den 11. FEB. 1985

Bezirksamt Zehlendorf von Berlin  
Amt. Bau- und Wohnungswesen  
Bau- und Wohnungsaufsichtsamt  
Im Auftrag

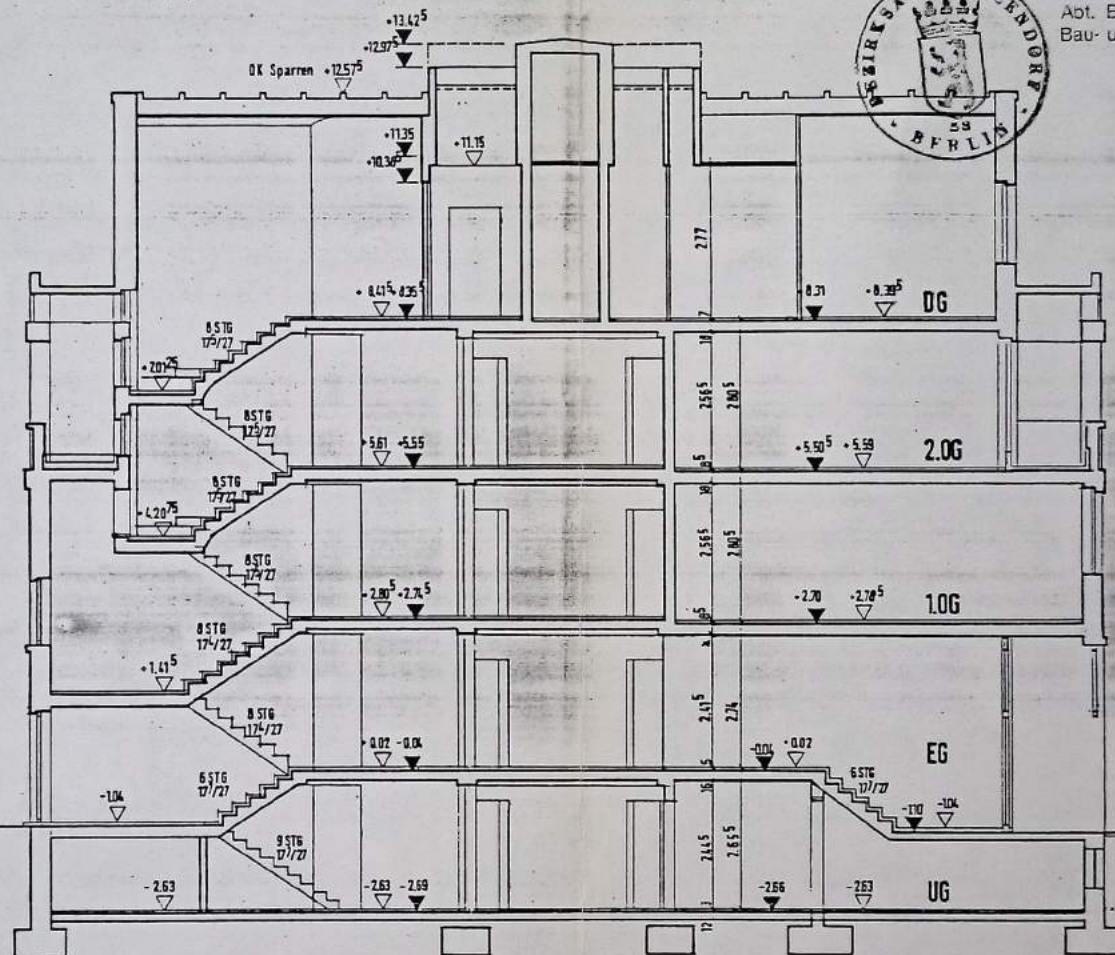 $\pm 0.00 = 46.30 \text{ ü. NN}$ [illegible]


Stadtvillen  
Kleinaustr.  
9

Barbert  
PETRUS-WERK hat b. gummimatte  
Wohnung u. Sockel anlagen. m.b.H.  
Kleinmannstr. 10 1 Berlin 37  
Tel. 930/871 30 76 / 77

Entwurf u. Planung:  
Dipl. Ing. Architekten BDA ATY  
Steinbrück u. Weber  
Bismarckstr. 32 7 Berlin 15  
Tel. 030/881 93 32

**Haus E**  
**Schnitt**

Mannsch.	1:100
Quadrat	72.83
Sex	
Grosse	A1
Blatt Nr	E 50-6 c

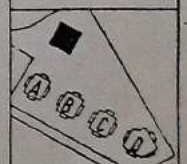



vorne

Dieser Aufteilungsplan gehört zur  
Bescheinigung vom heutigen Tage.  



Bezirksamt Zehlendorf von Berlin  
Abt. Bau- und Wohnungswesen  
Bau- und Wohnungsaufsichtsamt  
Im Auftrag



Seite des  
Hauseingangs

Pläne an:	
Dst. Art. u. Em. angr.	
27.11.11 P. 1.1. P. 1.1. W.	
P. 1.1. STATIKER	
P. 1.1. HAUSTECHN.	
27.11.11 P. 1.1. P. 1.1. W.	
27.11.11 P. 1.1. P. 1.1. W.	
Titel:	Blatt:
72.7.30	1.1.
Blatt:	1.1.
Änderungen:	

Stadtvillen  
Kleinaustr.  
9

Bauher:  
PEIERS-WERK, Karl, gewerbetätig  
Wohnung u. Siedlungsenges. m. b. H.  
Kleinaustr. 10, Berlin 17  
Tel. 830/511 30 75 / 77

Entwurf u. Planung:  
Hpt. Ing. Architekten R. A. H.  
Kleinaustr. 10, Berlin 17  
Tel. 830/511 30 75 / 77

Haus E  
Vorderansicht


Maßstab: 1:100  
Datum: 7.7.32  
Ges.:  
Größe: A1  
Blatt Nr.: E 50-7 a



hinten

Dieser Aufteilungsplan gehört zur  
Bescheinigung vom heutigen Tage  
Berlin 37, den 11. FEB. 1985

Bezirksamt Zehlendorf von Berlin  
Abt. Bau- und Wohnungswesen  
Bau- und Wohnungsaufsichtsamt  
Im Auftrag

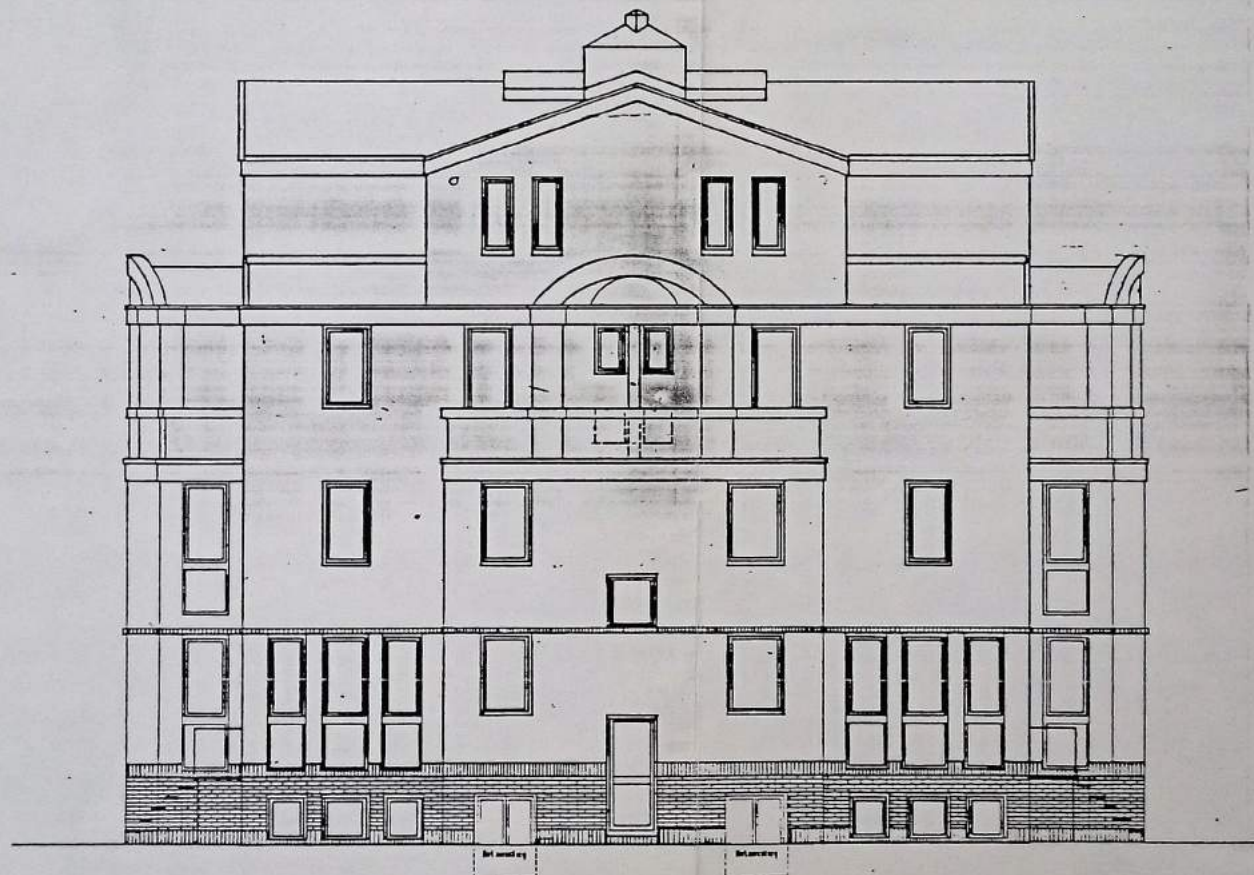

Seite des hinteren  
Eingangs



Stadtvillen  
Kleinaustr  
9


Haus E  
Rückansicht


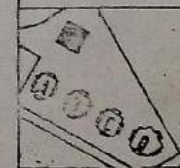




Dieser Aufteilungsplan gehört zur  
Bescheinigung vom heutigen Tage.  
Berlin 37, den 11. FEB. 1985



Bezirksamt Zehlendorf von Berlin  
Abt. Bau- und Wohnungswesen  
Bau- und Wohnungsaufsichtsamt  
Im Auftrag

*Handwritten signature*

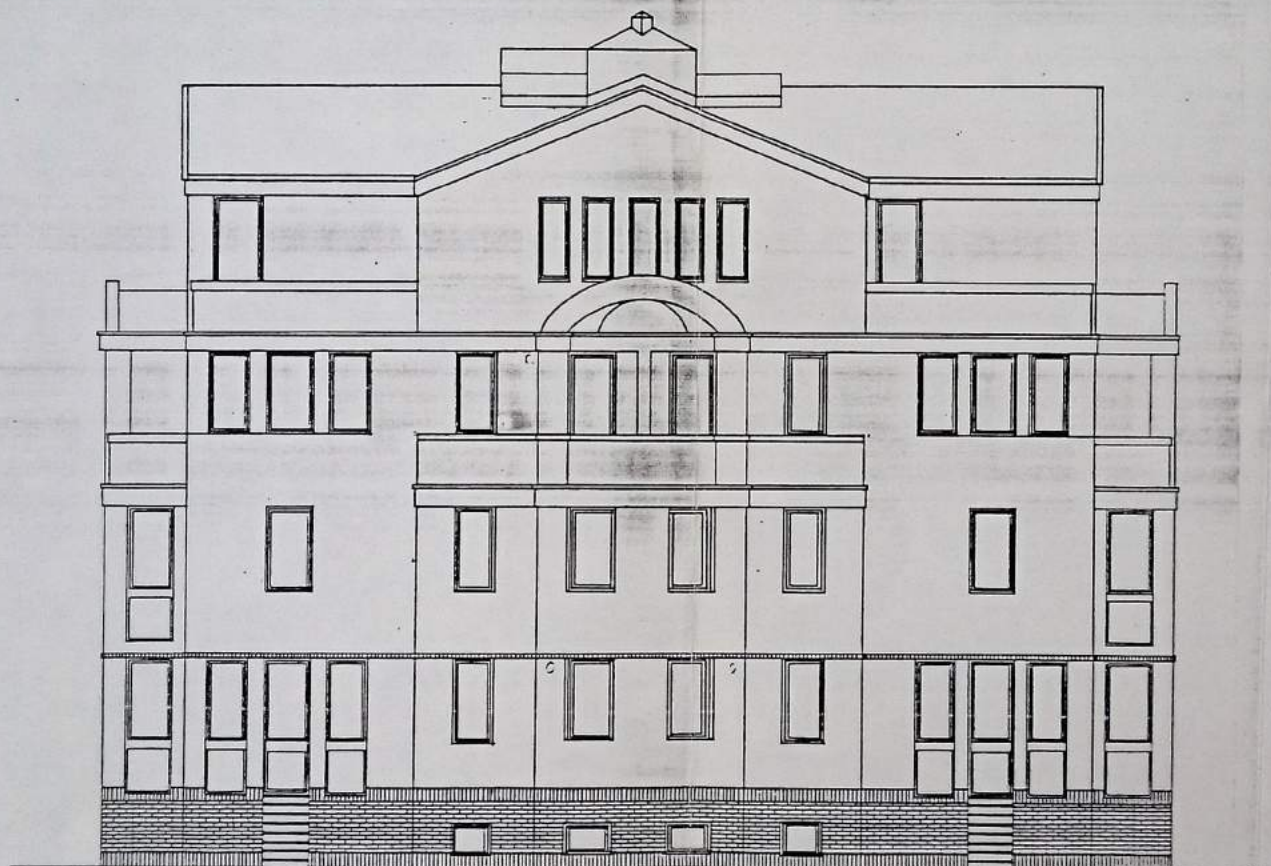

Pläne an

Dor. Architekt Emplinger

2738 u. P. Petrus W.

- 1 P. Stiel

- 1 P. Haus

- 1 P. Petrus W.

- 1 P. Petrus W.

Stadtvillen  
Kleinaustr.  
9

Bauherr

PETRUS-WERK kath. Gesehensw.

Wohnen u. Siedlungswesen mbH

Kleinaustr. 10, Berlin 37

Tel. 930/811 30 75/77

Entwurf u. Planung

Dipl. Ing. Architekten BDA AG

Stammheim u. Weber

Bleichenstr. 32, 1 Berlin 35

Tel. 930/8 91 93 32

Haus E

Seitenansicht

Maßstab 1:100

Datum 77.03

Gez.

Kreuz

A1

Blatt E 50-9a

