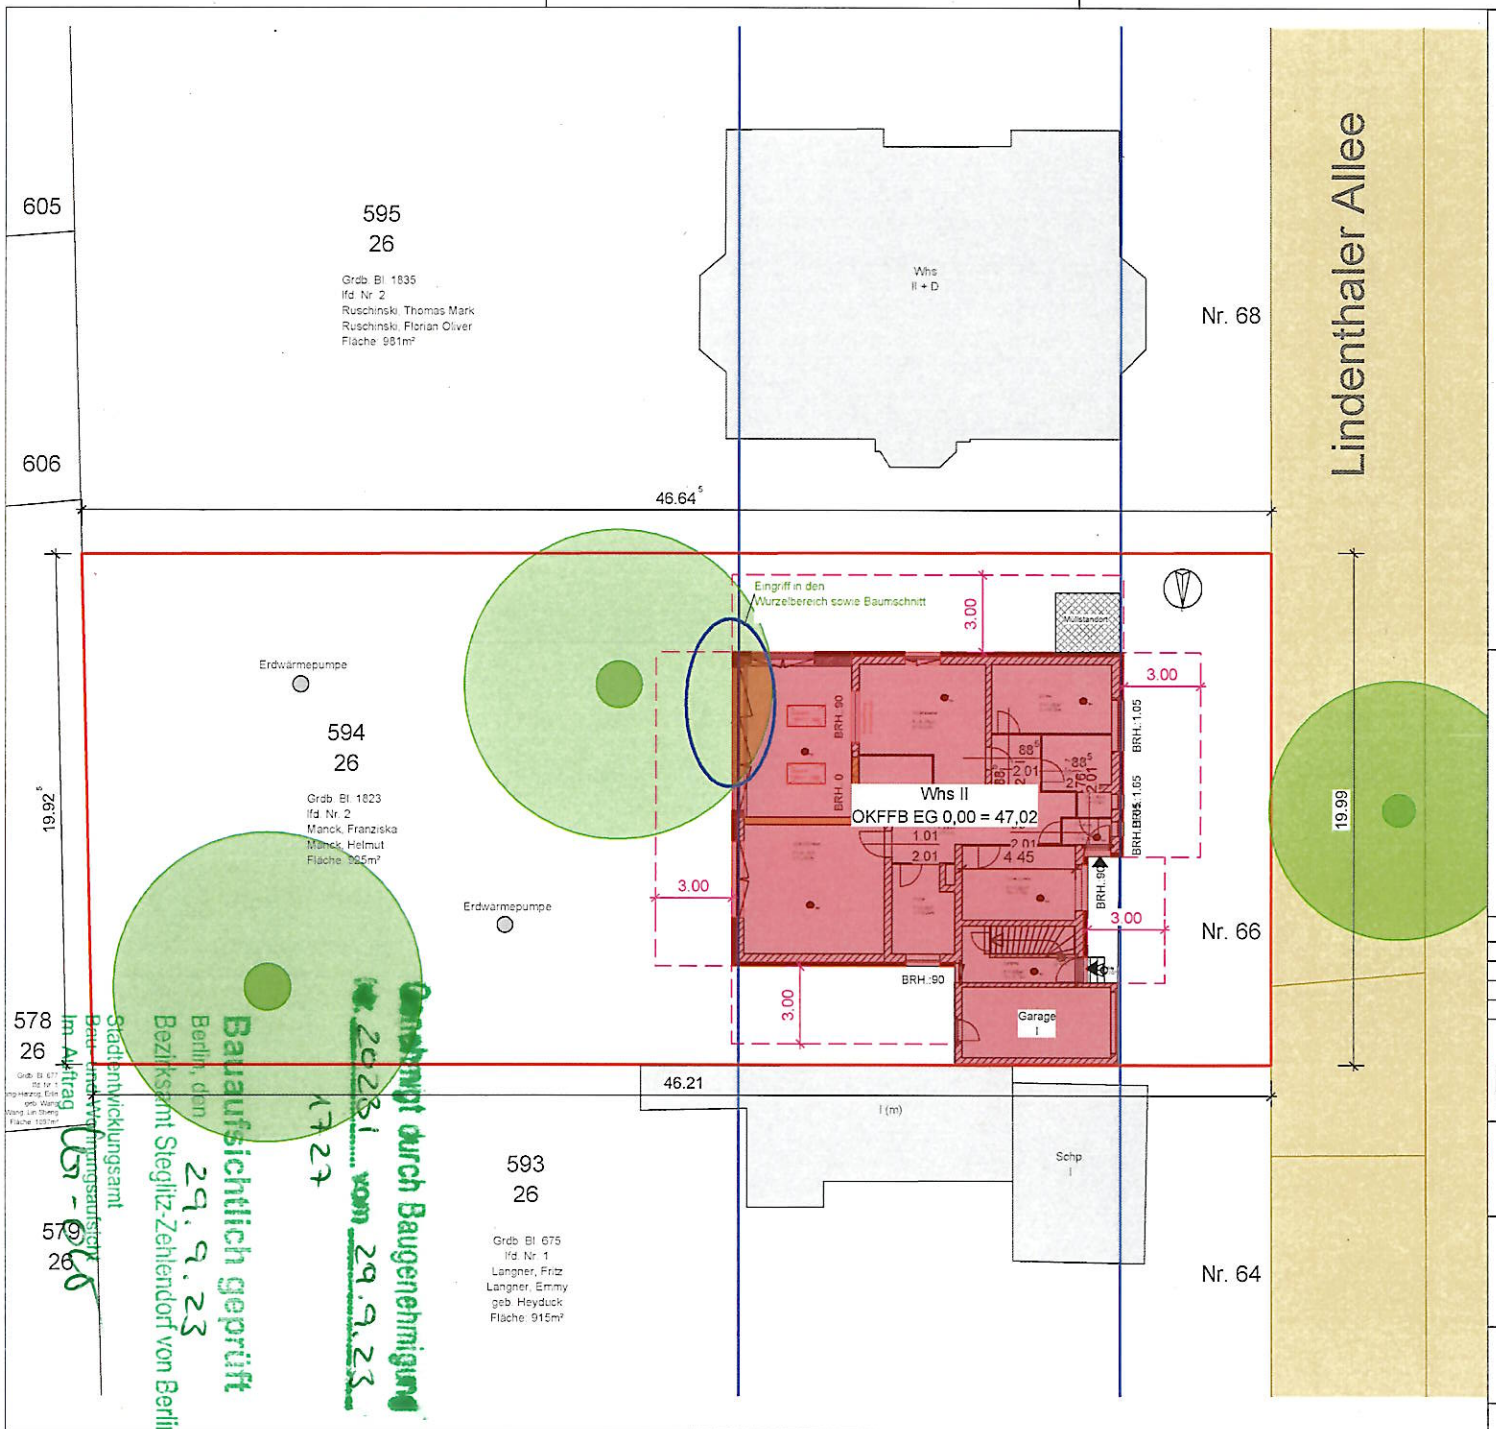

Genehmigt durch Baugenehmigung
Nr. 20231 vom 29.9.23
1727

Bauaufsichtlich geprüft
Berlin, den 29.9.23
Bezirksamt Steglitz-Zehlendorf von Berlin
Stadtentwicklungsamt
Bau- und Wohnungsaufsicht
Im Auftrag

LEGENDE

- Abstandsfläche
- Grundstücksgrenze
- Radius Wurzelschutz
- Baugrenze
- Öffentliche Straße
- Baum mit Eingriff in den Wurzelbereich und Baumschnitt

Entwurfsverfasser:

Berlin 19.09.2023

Dipl.-Ing. A. Schubert-Kandler

INDEX	ÄNDERUNG	DATUM	GEZEICHNET
	Änderung Eingriff in den Wurzelbereich		

Maßstab 1 : 200

0 2 4 6 8 10 12 14 16 18 20

PROJEKT
Energetische Sanierung und Erweiterung Anbau
Lindenthaler Allee 66
14165 Berlin

BAUHERR
Helmut Manck
Lindenthaler Allee 66
14163 Berlin

ARCHITEKT
ASK Bauplanung GmbH
Dipl.-Ing. Antje Schubert-Kandler
Beckerstraße 8
12157 Berlin

BAUTEIL
objektbezogene Lageplan

DATUM	GEZEICHNET	MASSTAB	PLAN - INDEX
19.09.2023	G.Kablan	1 : 200 A3	00 Obj. LP Baum Äa

© Alle gesetzlichen Urheberrechte vorbehalten. Diese Zeichnung darf ohne unsere Genehmigung weder vervielfältigt noch dritten Personen oder Firmen zugängig gemacht werden.