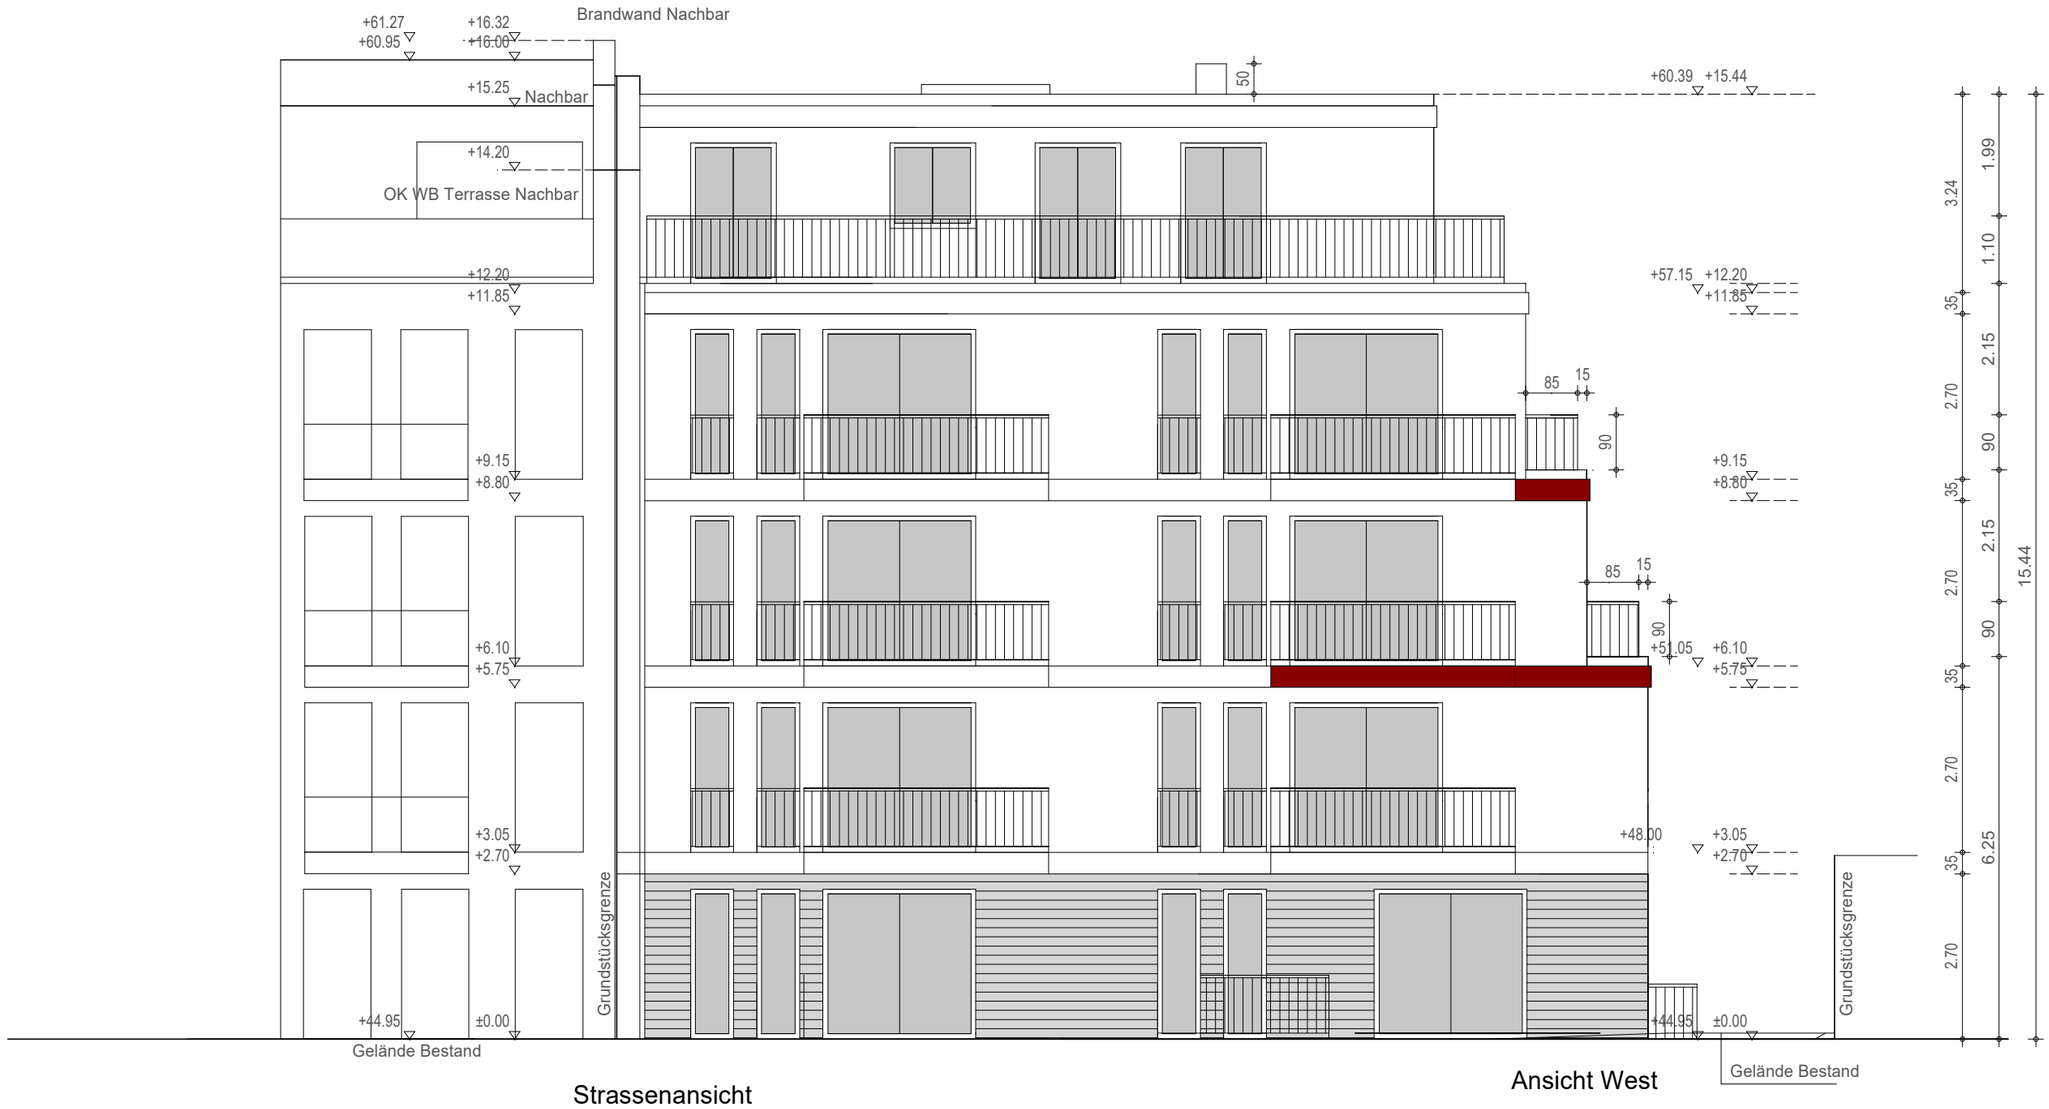

0 1 2 3 4 5 6 7 8 9 10m

PLANUNG:	BAUHERR	OBJEKT:	ZEICHNUNG:
Dipl.-Ing. Alla Kipnis Bürohaus Lüder Wissmannstr.17 14193 Berlin BA 3718-14-1-A	MIORA GmbH Landsberger Allee 394 12681 Berlin	Errichtung eines Mehrfamilienwohnhauses mit 9 WE Waldowstraße 26A 13156 Berlin-Pankow	GENEHMIGUNGSPLANUNG Ansicht West Maßstab: 1:100 BLATT NR.: 11 Erstellt am: 01.10.2022 V100